

COMUNE DI CATANIA
 I.N.F.N. LABORATORI NAZIONALI DEL SUD
 (CITTADELLA UNIVERSITARIA)

PROGETTO DI SERVIZI PER RICERCATORI
 A COMPLETAMENTO DEI
 LABORATORI NAZIONALI DEL SUD:
 foresteria, sala convegni,
 spazio polivalente (incontro, ristoro, relax)



responsabile del procedimento:
 dott. ing. Gaetano Schillaci

progetto architettonico:
 dott. arch. Giacomo Leone (capogruppo)
 dott. arch. Giovanni Leone

progetto esecutivo e direzione dei lavori:
 dott. ing. Giancarlo Messina (capogruppo)
 dott. ing. Mario Colombrita

coordinatore della sicurezza:
 dott. ing. Giuseppe Licciardello

PI


PROGETTO
 ESECUTIVO

Visti e/o approvazioni:

| | | | |
|-------------------------------|-------------------------------|----------------------|-----------|
| OGGETTO | NOME-FILE | Scala | Plot |
| | 00000000 | 1:100 | |
| PIANTA PIANO INTERRATO | | | |
| REV | MODIFICHE | DATA | ELABORATO |
| 0 | EMMISSIONE PROGETTO ESECUTIVO | Maggio 2004 | |
| 1 | AS BUILT | Dicembre 2009 | 1 |
| 2 | | | |
| 3 | | | |
| 4 | | | |
| 5 | | | |

- ATTACCO PER AUTOPOMPA SINGOLO
- ESTINTORE FISSATO A MURO (CARTELLI N.)
- NASPO ROTANTE CON TUBAZIONE DA 20 MT LANCIA UNI 25 (CARTELLI N.)
- CENTRALINA RIVELAZIONE FUMI
- QUADRO ELETTRICO DI ZONA
- PORTA RESISTENTE AL FUOCO REI 120
- PULSANTE MANUALE DI ALLARME
- RIVELATORE FUMO
- SIRENA DI ALLARME
- VIA DI ESODO VERSO L'ALTO
- VIA DI ESODO VERSO IL BASSO
- VIA DI ESODO IN ORIZZONTALE
- MANIGLIONE ANTIPANICO
- LAMPADA DI EMERGENZA
- LAMPADA DI EMERGENZA CON INDICAZIONE USCITA DI SICUREZZA
- INTERRUTTORE ELETTRICO GENERALE
- STRUTTURA DI SEPARAZIONE REI XXX
- USCITA DI SICUREZZA
- USCITA VERSO L'ESTERNO
- PERCORSO DI ESODO

LEGENDA

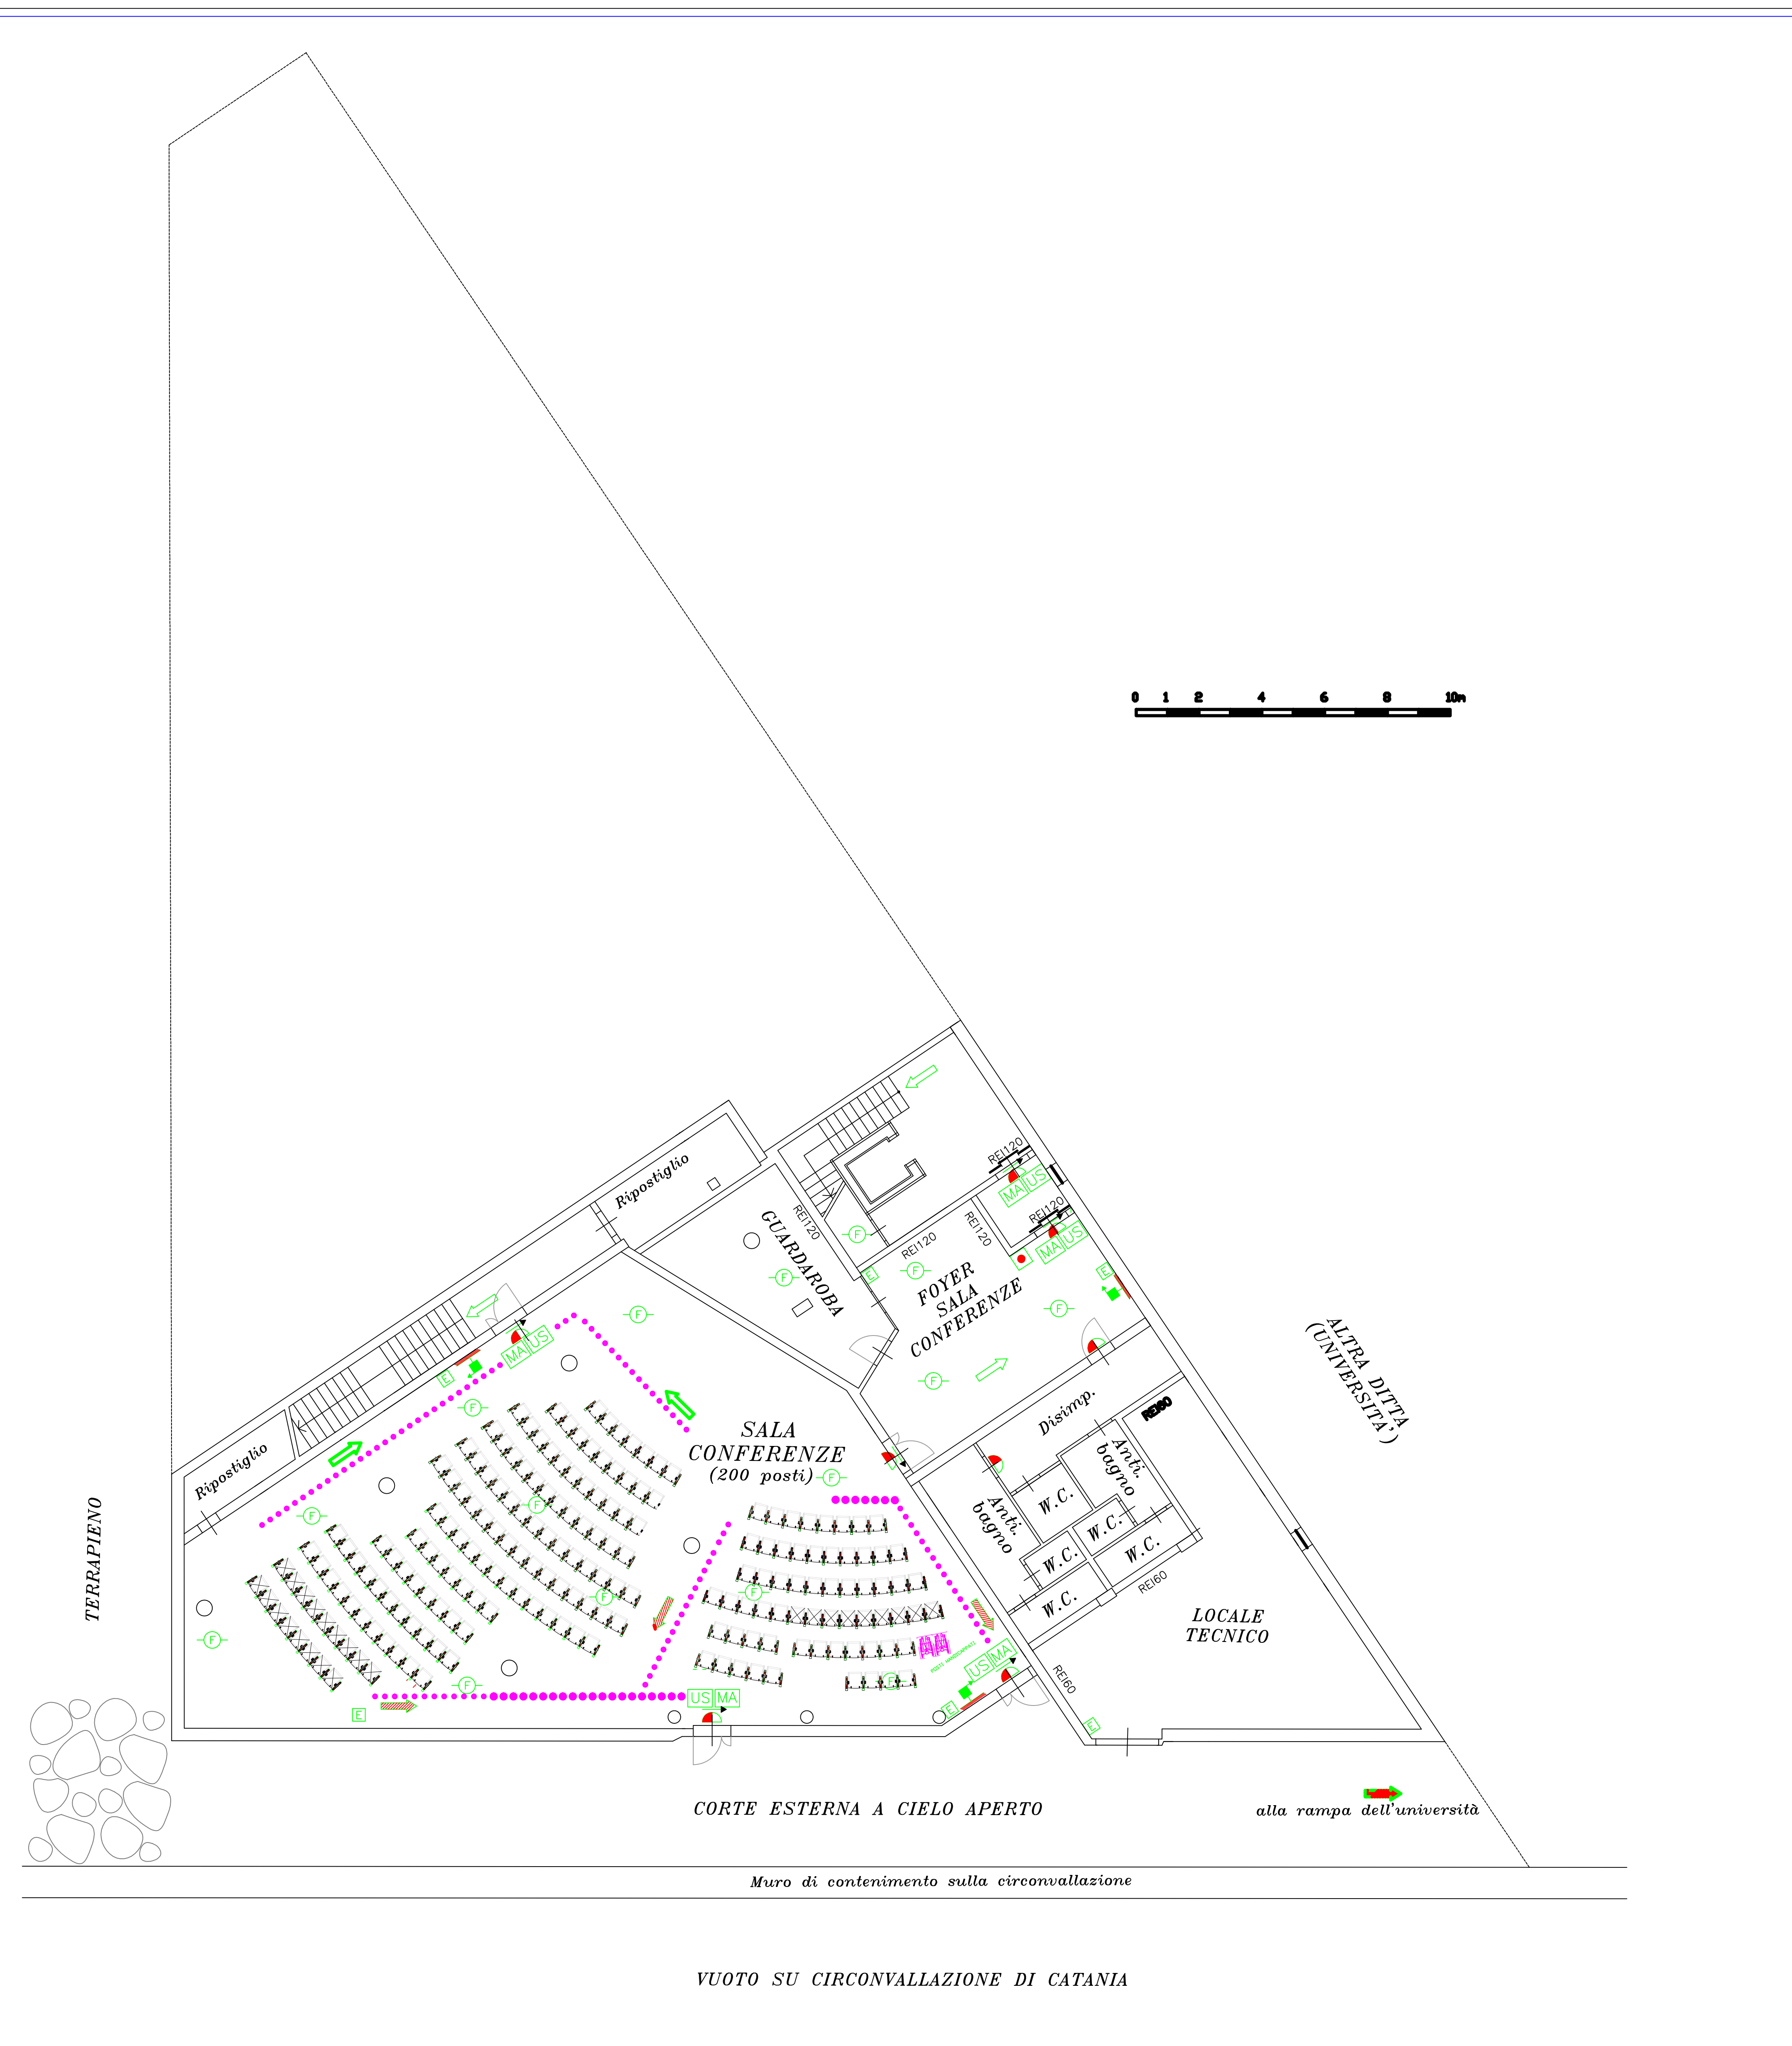

VUOTO SU CIRCONVALLAZIONE DI CATANIA